




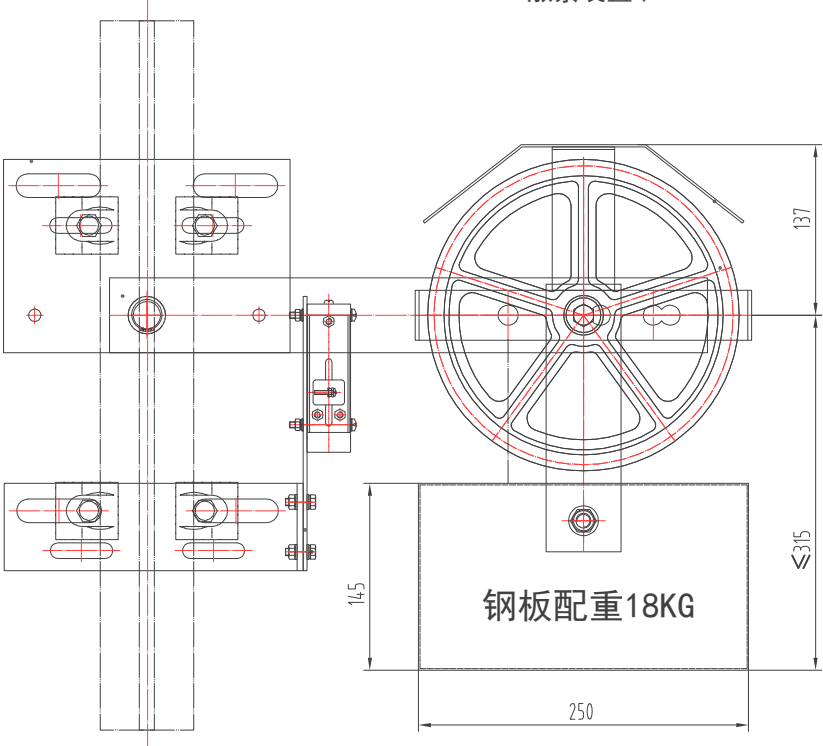

钢板尺寸 250x145x16 4.5KG
数量4块 共计18KG

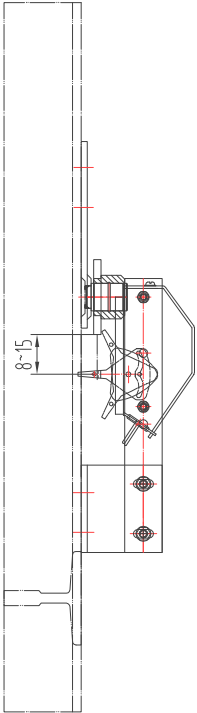


本图按要求设计，图中各件除件3按修整图纸
其余各件按标准配备生产。
用户需确认绳轮情况：绳轮节圆直径为240或200
配用的钢丝绳情况。

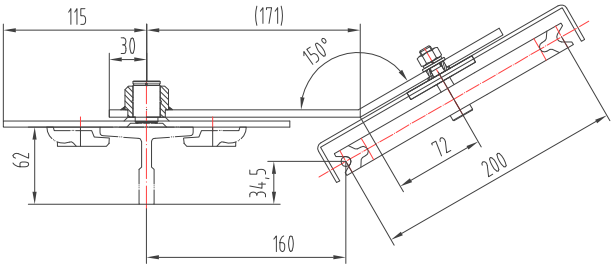

					表配件			宁波奥德普电梯部件有限公司	
					质量	g			
标记	处数	更改文件号	签名	日期	阶段标记		图幅	比例	限速器张紧装置
设计	俞志华		标准化				A3	1:4	
校对									0X300
审核									
工艺			批准		共 张 第 张				

文件名
原图号
签字
日期


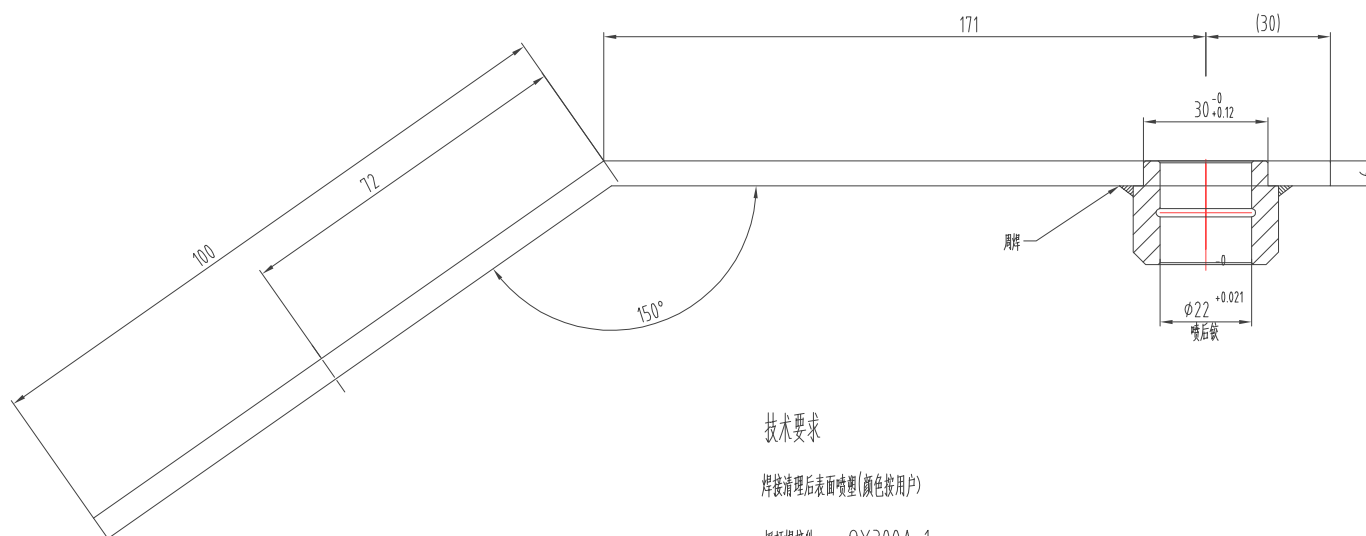

摇杆焊接件 0X300A-1

文件名
原图号
签字
日期


2	OX300.3-1.2	轴套	1		
1	OX300.3-1.1	摇杆	1	Q235/6×60型材	
序号	图 号	名 称	数量	材料	备 注

								宁波奥德普电梯部件有限公司		
标记	处数	更改文件号	签名	日期	质量	9			摇杆组件	
设计	俞志华		标准化		阶段标记	图幅	比例			
校对							A3	1:1	0X300.3	
审核										
工艺			批准		共	张	第	张		

I-I'00ZXO

基本尺寸	0~6	6~30	30~120	120~400	400~1000	1000~2000	2000~4000
公差	0.1	0.2	0.3	0.5	0.8	1.2	2.0

80010483 OX-300涨紧装置(200-90-160-34.5 镀彩锌)200-6 钢板18kg 灰色RAL7037 中英文 杭州西奥 P3

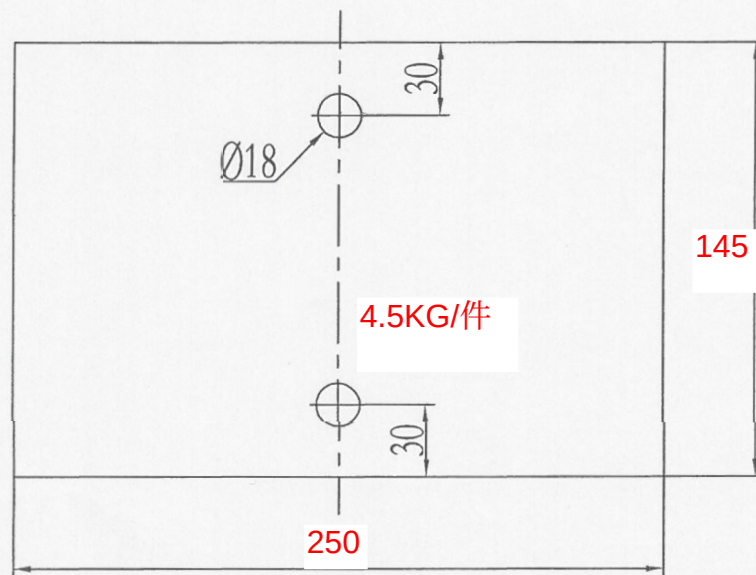

4件/套

借(通)用件登记
旧底图总号

底图总号

签字

日期

						钢板 Q235A 16mm			宁波奥德普电梯部件有限公司	
标记	处数	分区	文件更改号	签名	年月日				配重铁	
设计	标准化				阶段标记	重量	比例			
校对							1:2			
审核										
工艺	批准				共 2 页		第 1 页			