
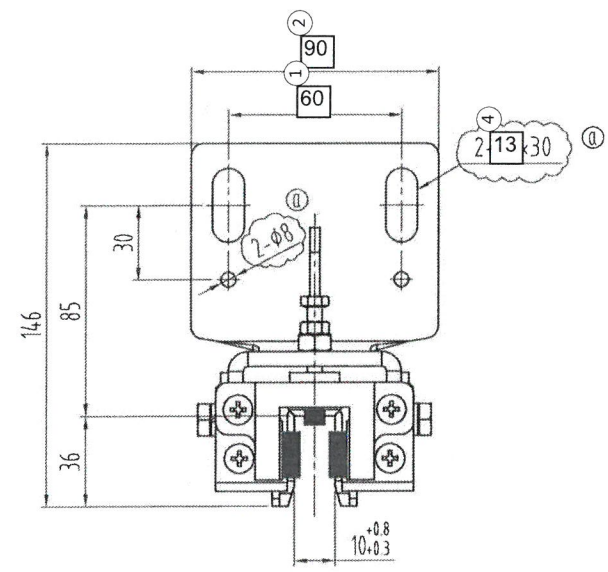
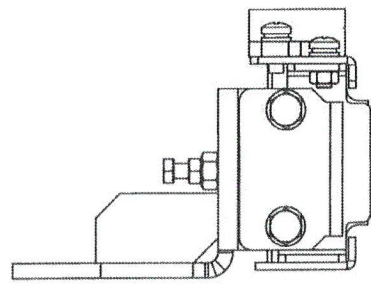


4.24 48.

③ FB-XOA2685ACF003-HY25085





④ 整图非标, 参数见总图及BOM表

杭州西奥电梯有限公司会签章				
西奥图号	XOA2685ACF			
西奥件号	002			
确认人	加友	日期	2022.5.12	
共5页	第3页	CA号	CA0220300	

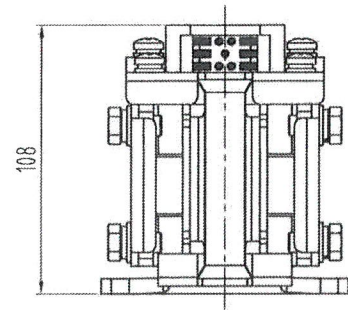

- 技术要求:
- 1、本件适用于额定速度 $\leq 1.0\text{m/s}$ ;
  - 2、图中导靴槽口为 $10^{+0.8}_{-0.3}$ , 需通过10.3/10.8止通规检验;
  - 3、额定载荷 $\leq 400(\text{kg})$ ;




						AODEPU <sup>®</sup> 宁波奥德普电梯部件有限公司			
						NINGBO AODEPU ELEVATOR COMPONENTS CO., LTD.			
①	2			何建	22.05.08	组合件			029BY导靴
标记	处数	分区	更改文件号	签名	年、月、日	阶段	标记	重量	
设计	舒佳乐	2019.04.29	标准化			A		1.2	OX-029BY(XA02)
审核	叶辉	2019.10.31				共	张	第	
工艺			批准	达文朋	2019.10.31			页	

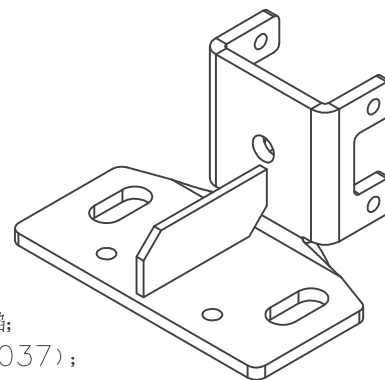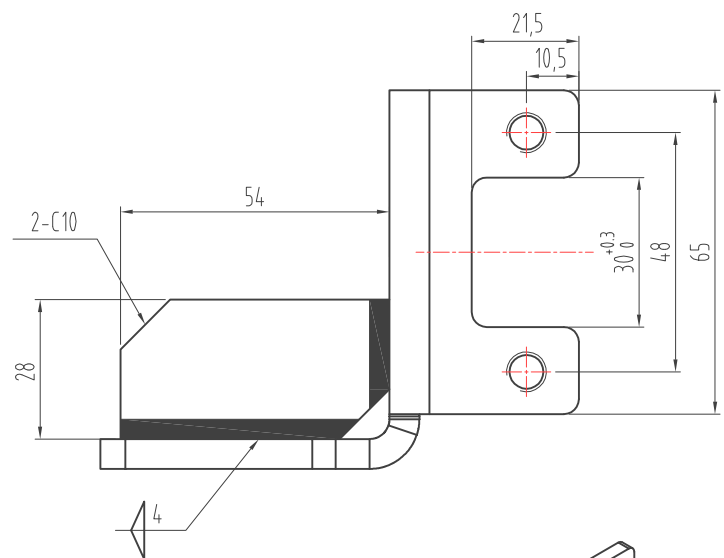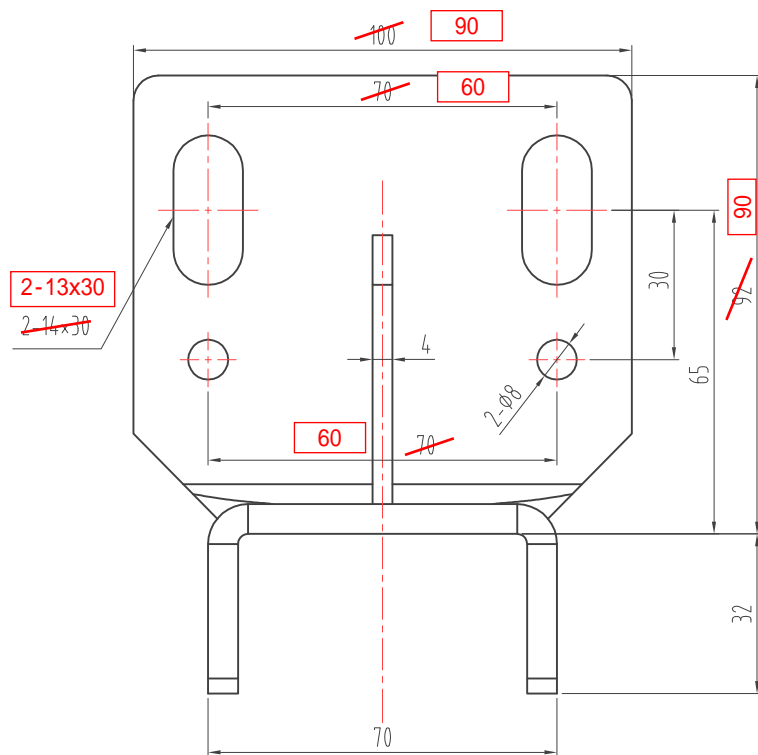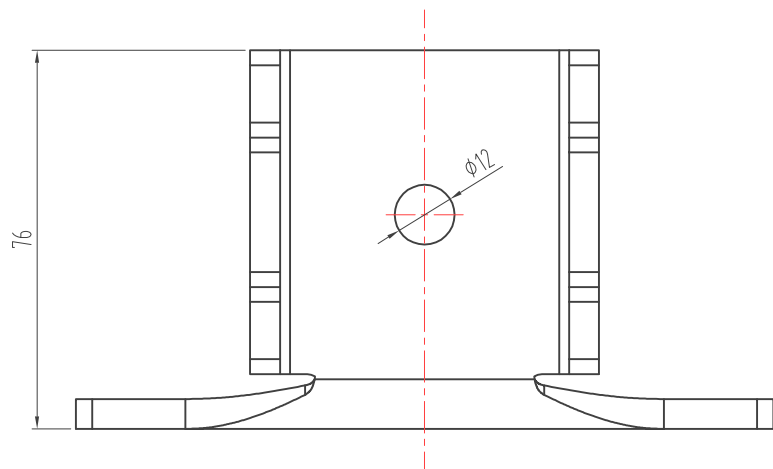

#### 技术说明

- 1、焊接不可出现焊渣、漏焊、焊穿等缺陷；
- 2、表面喷漆，颜色火山灰（RAL7037）；

2	OX-029BY.1-2	加强筋	1	Q235A/4.0				本图
1	OX-029BY.1-1	导轨底板	1					
序号	图 号	名 称	数量	材 料	单 计		备 注	
					重 量	总 计		
标记	处数	分区	更改文件号	签名	年、月、日	<div><div><div>宁波奥德普电梯部</div><div>NINGBO AODEPU ELEVATOR CO., LTD.</div></div><div>组合件</div><div>底板焊件</div></div>		
设计	舒佳乐	2019.01.18	标准化					
						阶 段 标 记	重 量	比 例
								1:2
审 核								
工 艺			批 准			共	张	第 页
OX-029BY.1								

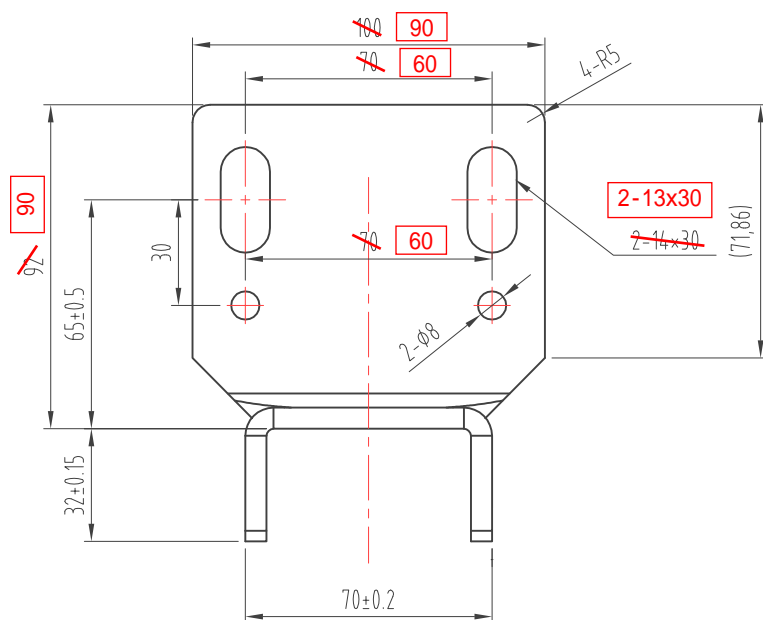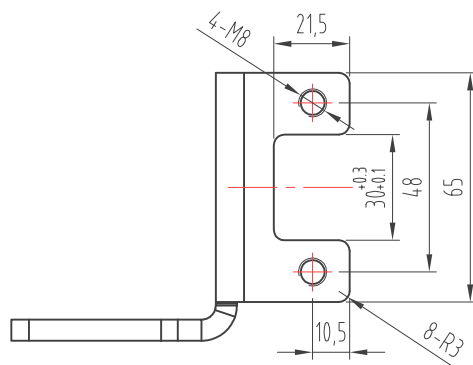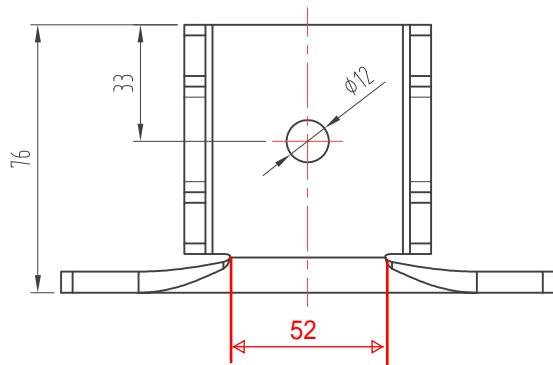





板金展开图  
比例 2:1

### 技术说明:

- 1、零件表面无毛刺、开裂等现象;
- 2、未注明公差按GB/T1184-K、GB/T1804-m执行;



其余  $\frac{12.5}{\nabla}$

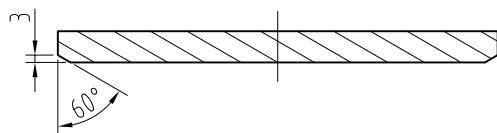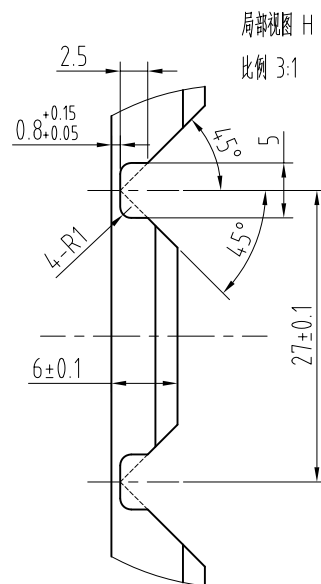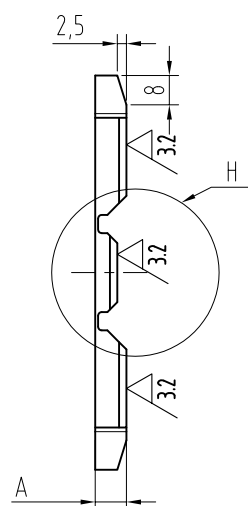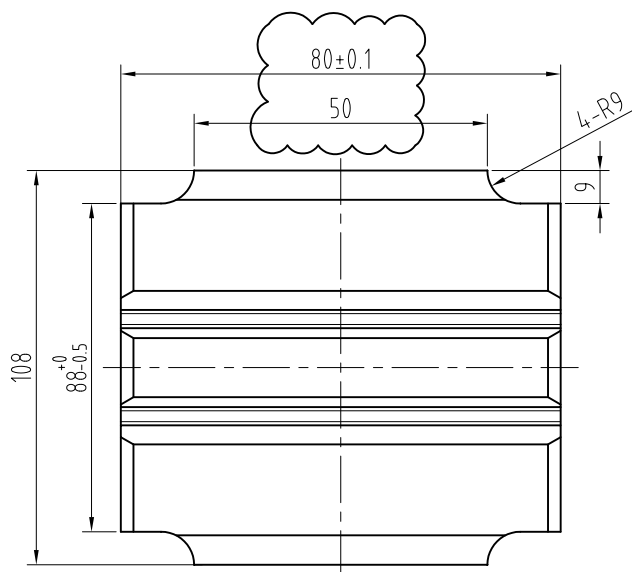

导轨面宽 (mm)	A
10	<del>8.6±0.1</del>

5.86

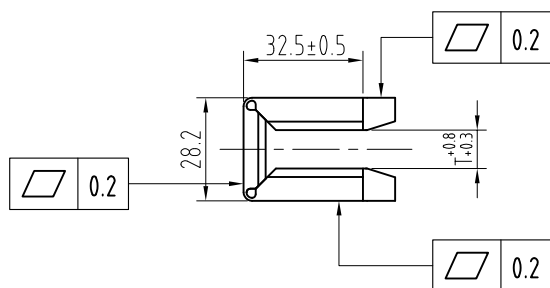

注：上图为安装后折弯图，检测折弯后尺寸时，需将靴衬安装至靴衬支架内，通过~~10.3/10.8~~止通规检验尺寸 $T_{+0.8/-0.3}$ ；

技术要求：

- 1、零件表面平整，无毛刺；
- 2、未注明公差按GB/T1184-K、GB/T1804-m执行；

						<b>AODEPU®</b> 宁波奥德普电梯部件有限公司 NINGBO AODEPU ELEVATOR COMPONENTS CO.,LTD.		
						高分子复合材料		
标记	处数	分区	更改文件号	签名	年、月、日	阶段标记 重量 比例		
设计	舒佳乐	2018.06.29	标准化					
审核						1:2		
工艺			批准			共 张 第 页		
						含油靴衬		
						0X-029BY-1		