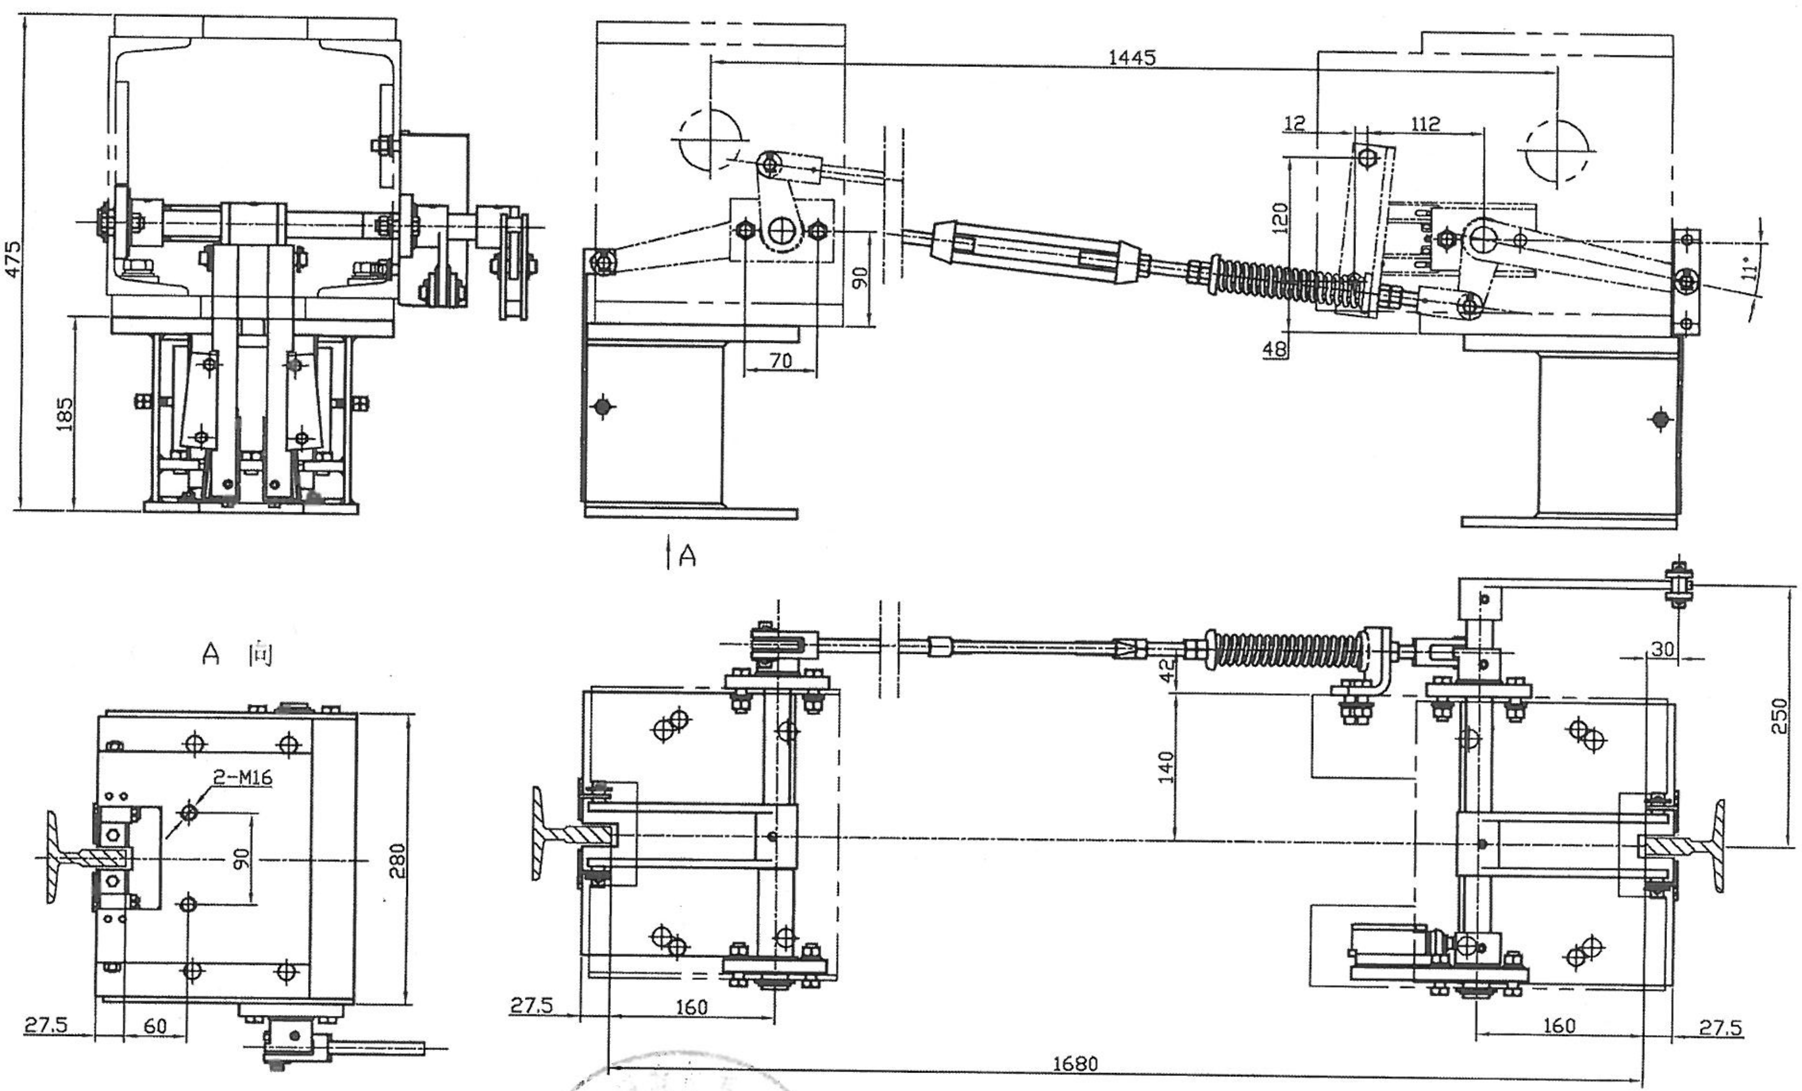
475
185
1445
12
112
120
90
70
48
11°
A
A 向
2-M16
90
280
27.5
60
30
250
42
140
160
27.5
160
27.5
1680

注：

1. 导轨距 ~~1680 ： 4套~~；

2. ~~GE17-K-12081~12084~~

~~双向限速安全钳~~

部件外协

取[illegible]（外购件）

					材料			杭州沪宁电梯配件有限公司
标记	处数	更改文件号	签名	日期				
设计	张文超	标准化			阶段标记	重量	比例	图纸名称
校对	李司				阶段标记	重量	比例	
审核	王[illegible]							图号
工艺		批准		2017.12.28	共 张 第 张			