A3 第一视角

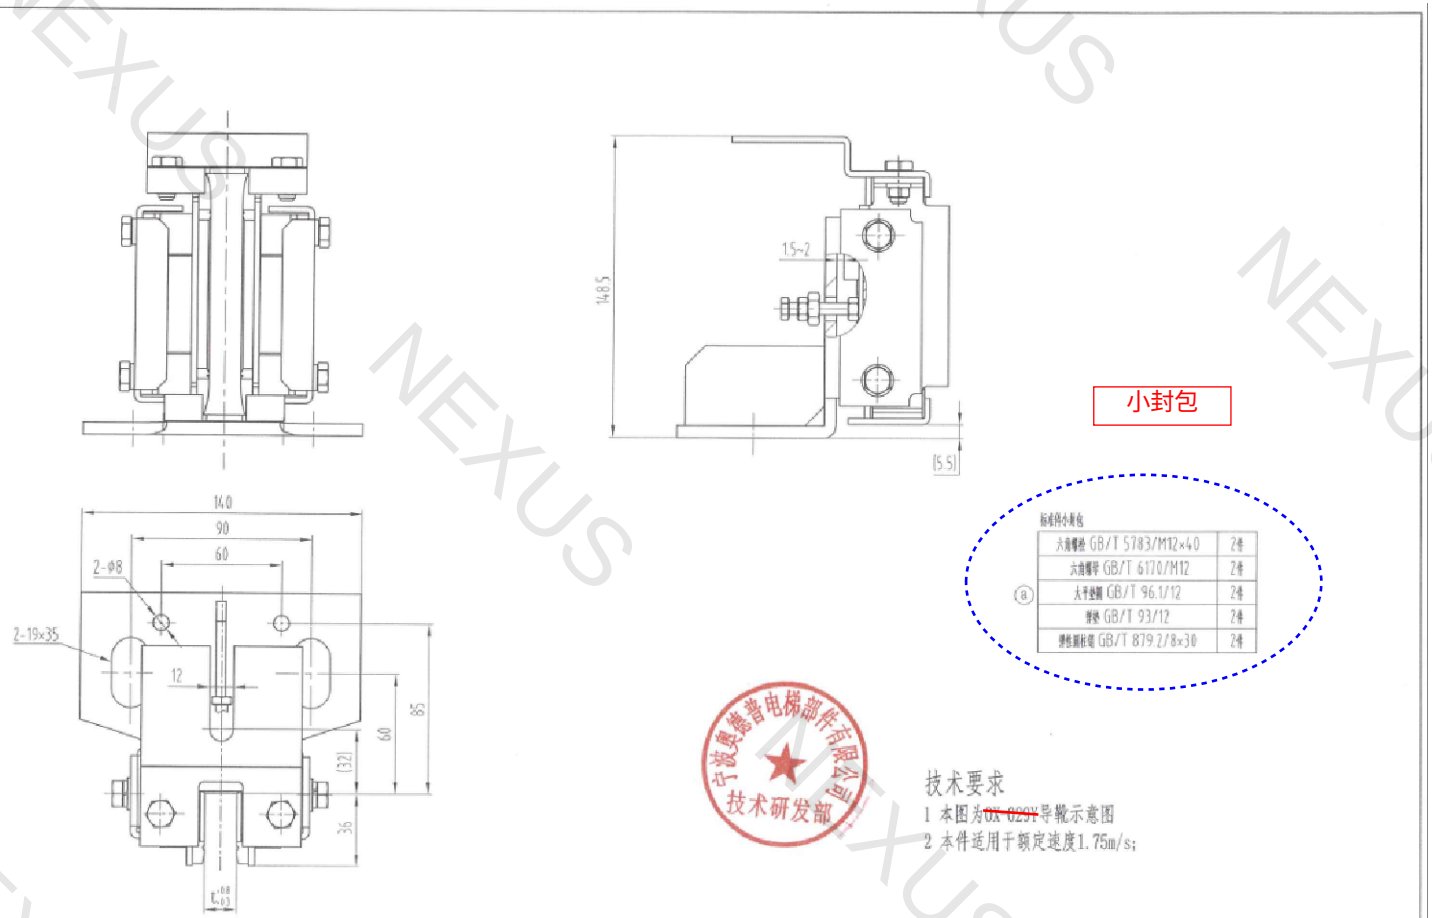

小封包

标准件小封包

ⓐ	六角螺栓 GB/T 5783/M12×40	2件
	六角螺母 GB/T 6170/M12	2件
	大平垫圈 GB/T 96.1/12	2件
	弹垫 GB/T 93/12	2件
	弹性圆柱销 GB/T 879.2/8×30	2件

技术要求

1 本图为~~OX-029Y~~导靴示意图

2 本件适用于额定速度1.75m/s;

宁波奥德普电梯部件有限公司 技术研发部

标记	处数	更改内容	签名	年月日
ⓐ	1	增加大	李记强	24.12.19

第一视角		实施日期		
CC 关键特性				
设计	宋剑	2023.6.7	标准化	
审核	李记强	24.12.19		
工艺			批准	2024.12.19

宁波奥德普电梯部件有限公司 NINGBO AODEPU ELEVATOR COMPONENTS CO.,LTD.

导靴

阶段标记 | 重量 | 比例 1:2

共 1 张 第 1 张

图幅: A3 Ver 1.4

	件号	NS237Q1
△2△1	型号	~~OX-029Y~~
△2	靴衬槽口t(mm)	10
	重量	
	备注	

更改记录

标记	更改内容	更改日期	签名	变更号	标记	更改内容	更改日期	签名	变更号
△1	确定导靴型号与靴衬槽口大小	20250902	杨保君						
△2	更改导靴型号，确定靴衬槽口大小	20250909	杨保君						

轿厢导靴

图号: NS237Q

诺升电梯(嘉兴)有限公司 Nexus Ele. Co. Ltd.

材料:	制图: 杨保君	日期: 2025-08-19
规格:	校对: 夏海文	
表面处理:	标审: 文金钱	第 1 页
	批准: 慕庆喜	共 10页

NEXUS